


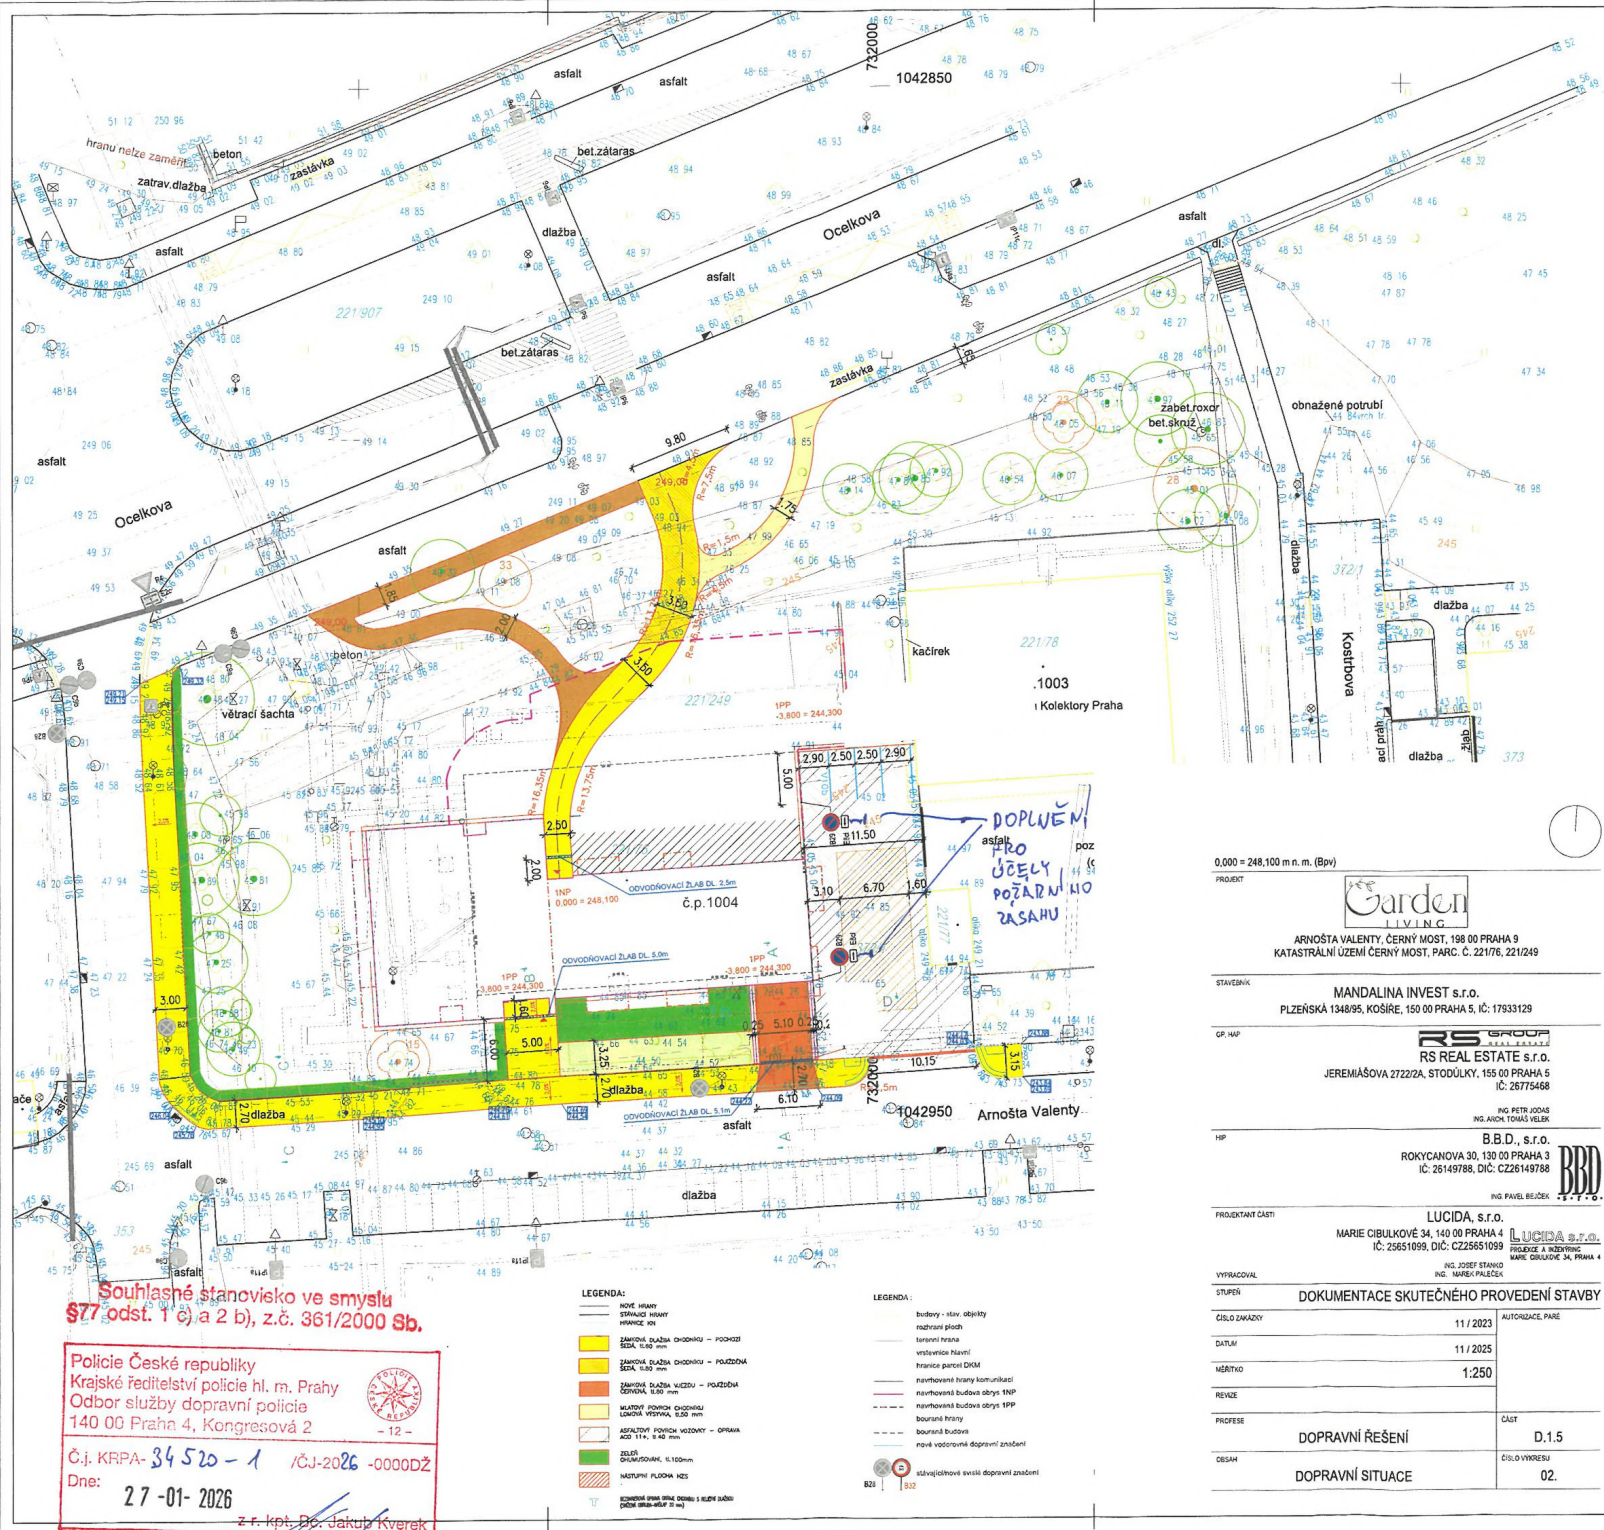

**Souhlasné stanovisko ve smyslu
§ 77 odst. 1 c) a 2 b), z.č. 361/2000 Sb.**

Policie České republiky
Krajské ředitelství policie hl. m. Prahy
Odbor služby dopravní policie
140 00 Praha 4, Kongresová 2

Č.j. KRPA- 34 520
Dne: 27-01-20

~~z r. kpt. Dr. Jakub Kverek~~

0,000 = 248,100 m n. m. (Bpv)

PROJECT

Garden
LIVING

ARNOŠTA VALENTY, ČERNÝ MOST, 198 00 PRAHA 9
KATASTRÁLNÍ ÚZEMÍ ČERNÝ MOST, PARC. Č. 221/76, 221/249

STAYEDNK

MANDALINA INVEST s.r.o.
PLZEŇSKÁ 1348/95, KOŠÍŘE, 150 00 PRAHA 5, IČ: 17933129

GP. HAP

RS GROUP
RS REAL ESTATE s.r.o.
JEREMIAŠOVA 2722/2A, STODŮLKY, 155 00 PRAHA 5
IČ: 26775468

B.B.D., s.r.o.
ROKYCANOVA 30, 130 00 PRAHA 3
IČ: 26149788, DIČ: CZ26149788

PROJEKTANT ČASTI

LUCIDA, s.r.o.
MARIE CIBULKOVÉ 34, 140 00 PRAHA 4
IČ: 25651099, DIČ: CZ25651099
ING. JOSEF STANKO
ING. MAREK PALEČEK

VYPRACOVANÉ

DOKUMENTACE SKUTEČNÉHO PROVEDENÍ STAVBY

ČÍSLO ZAKAZKY

----------	------------------


11/2025

MERITKO

1:250

REVIEW

[illegible]

PROFESSE

	CLST
--	------

D.1.5

OBSAH

	ČÍSLO VÝKRESU
--	---------------

02.